


**QUADRO DE ESQUADRIAS**

SÍMBOLO	MEDIDAS	QUANTIDADE
CP1	80X210 (METÁLICA)	21 UND
CP2	60X180 (METÁLICA)	06 UND
CP3	100X210 (METÁLICA)	01 UND
CP4	60X210 (METÁLICA)	01 UND
CP5	300X210 (MET. CORRER)	01 UND
CP6	80X180 (METÁLICA)	02 UND
CV	200X100/160 (VIDRO)	31 UND
CV2	100X50/ 210 (VIDRO)	05 UND
CA1	150X115/100	01 UND

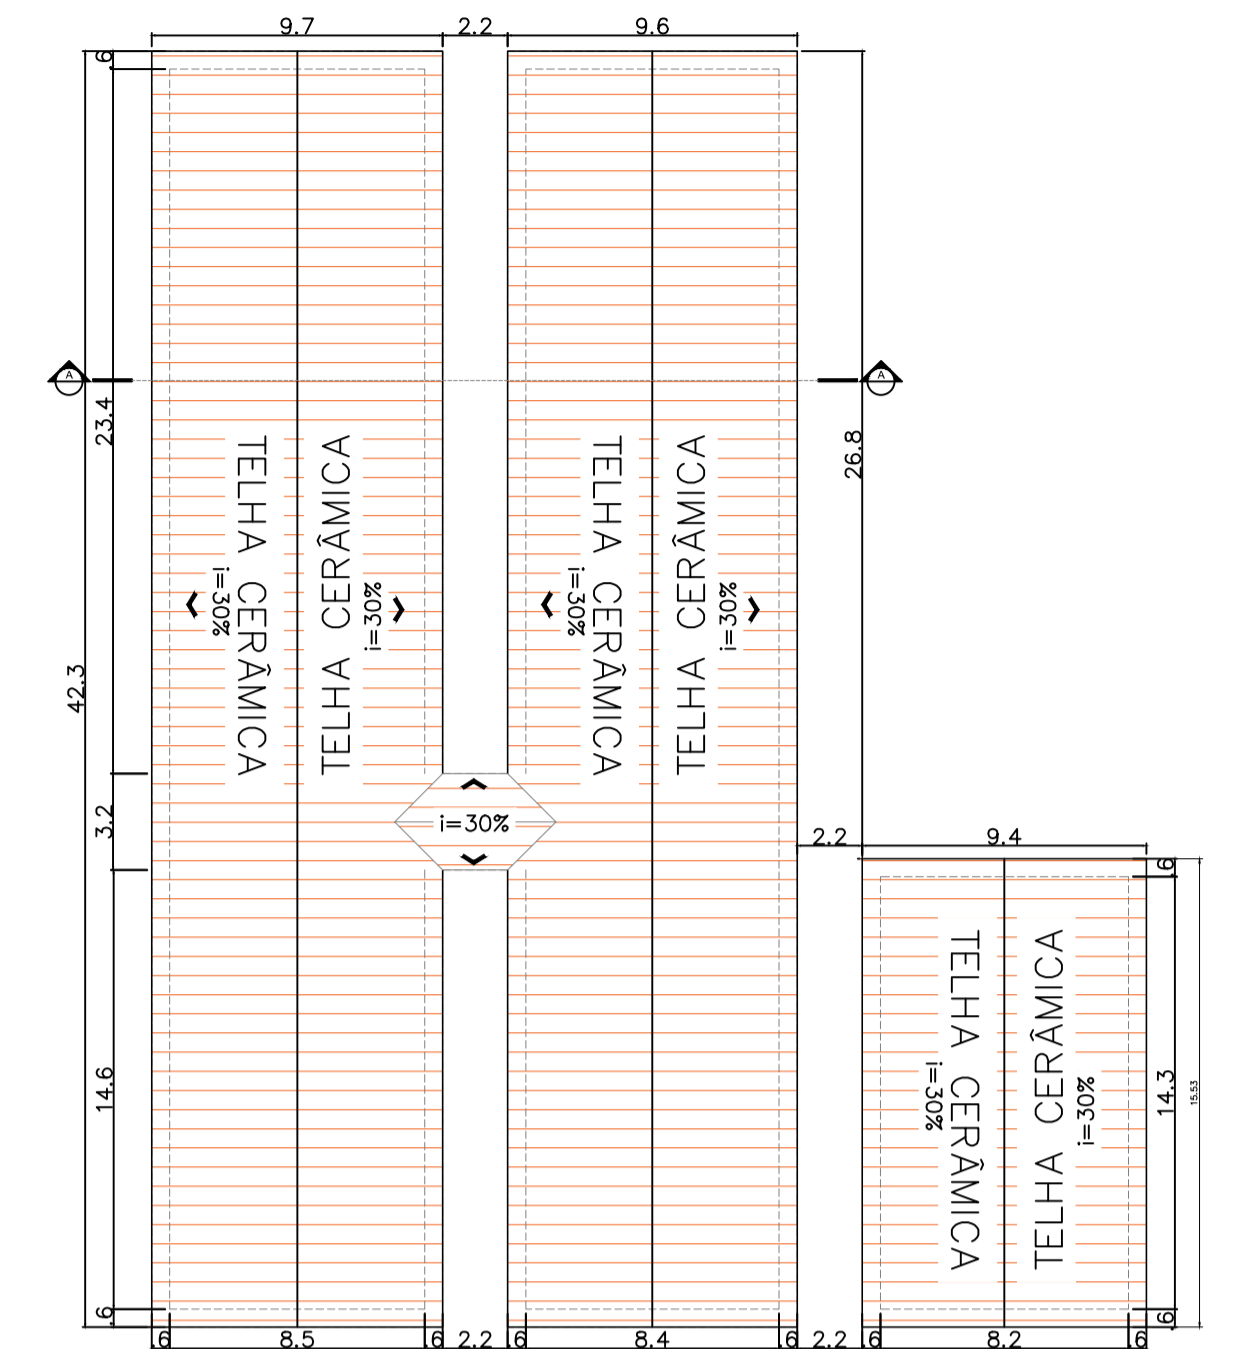

**2 PLANTA DE COBERTURA**  
ESCALA 1:250

**QUADRO DE REFORMA DO TELHADO**

LEGENDA	ITEM	QTD.
	REMOÇÃO DO TELHADO EXISTENTE E CONSTRUÇÃO DE NOVO TELHADO	967,45m <sup>2</sup>

**1 PLANTA BAIXA - AS BUILT**  
ESCALA 1:100

**NOTAS**

1 - Medidas em metros

**LEGENDA DA ALVENARIA**

Alvenaria revestida espessura final = 15 cm

**LEGENDA COBERTURA**

**ATUALIZAÇÃO**

0	EMISSÃO INICIAL	13/04/21	A.T.R.G	G.V.M.	G.V.M
REV.	DESCRIÇÃO	DATA	EXEC.	VERIF.	APROV.

 CARVALHO AMARAL ENGENHARIA CNPJ Nº: 16.783.066/0001-35 Avenida Mestre Firmino, nº 728, 1º andar Centro, Montes Claros/MG, CEP: 39401-074	RESP. TEC. THAIS SARAIVA SOUSA ALMEIDA REG. CREA: 244.557/D
CONTRATANTE:  SÃO ROMÃO/MG CNPJ Nº: 24.891.418/0001-02 Av. Newton Gonçalves Ferreira, 337 Centro, São Romão/MG, CEP: 39.290-000	MUNICÍPIO/ÁREA: MUNICÍPIO DE SÃO ROMÃO/MG RESPONSÁVEL CONTRATANTE: PREF. MUN. DE SÃO ROMÃO/MG ENDEREÇO DA OBRA: AV. PRINCIPAL NA COMUNIDADE DE PARATERRA, SÃO ROMÃO
<b>TÍTULO:</b> PROJETO ARQUITETÔNICO REFORMA ESCOLAS EE PROF. GEOVANNIA FERREIRA E EM EDMUNDO TORRES PLANTA BAIXA AS BUILT, PLANTA DE COBERTURA QUADRO REFORMA E QUADRO DE ESQUADRIAS	
DATA: 15/10/2021 ARQUIVO: DE-2021.1471-MG.SR-ARQ-EXE.001=0	ESCALA: INDICADA PRANCHA: 01/03